

Betreff: Exkamerierung von Teilflächen aus GST 835 und 837 EZ 53 GB 85028
Patriasdorf aus dem Öffentlichen Gut

Verteiler: 1 Amtstafel der Stadtgemeinde Lienz (Rathaus-Liebburg)
2 Kundmachungstafeln (Patriasdorf, Peggetz)
Website der Stadtgemeinde Lienz
1 Akt

KUNDMACHUNG

Gemäß § 60 TGO wird kundgemacht, dass der Stadtrat der Stadtgemeinde Lienz in seiner Sitzung am 15.01.2024 beschlossen hat, die in der beiliegenden Planurkunde bezeichnete Trennstück 1 aus GST 835 KG Patriasdorf, im Ausmaß von 13 m² und das Trennstück 2 aus GST 837 KG Patriasdorf, im Ausmaß von 1 m² aus dem öffentlichen Gut zu exkamerieren.

Wer sich mit diesem Beschluss in seinen Rechten verletzt fühlt, kann innerhalb der Kundmachungsfrist schriftlich Aufsichtsbeschwerde beim Stadtamt Lienz erheben.

Für die Richtigkeit
der Ausfertigung:

Stadt-Amtsdirktor
Dr. Alban Ymeri





Für den Stadtrat:

Bürgermeisterin
LA Dipl.-Ing. Elisabeth Blanik e.h.

Kundgemacht vom: 07.02.2024
bis einschließlich: 21.02.2024

abzunehmen am: 22.02.2024

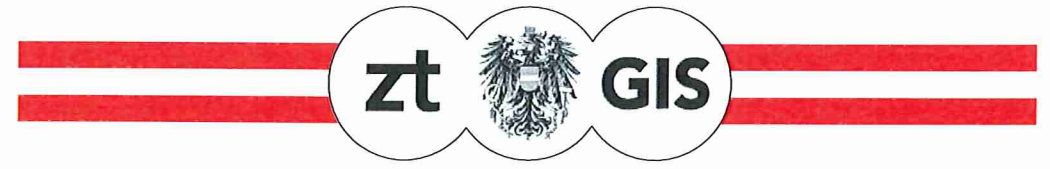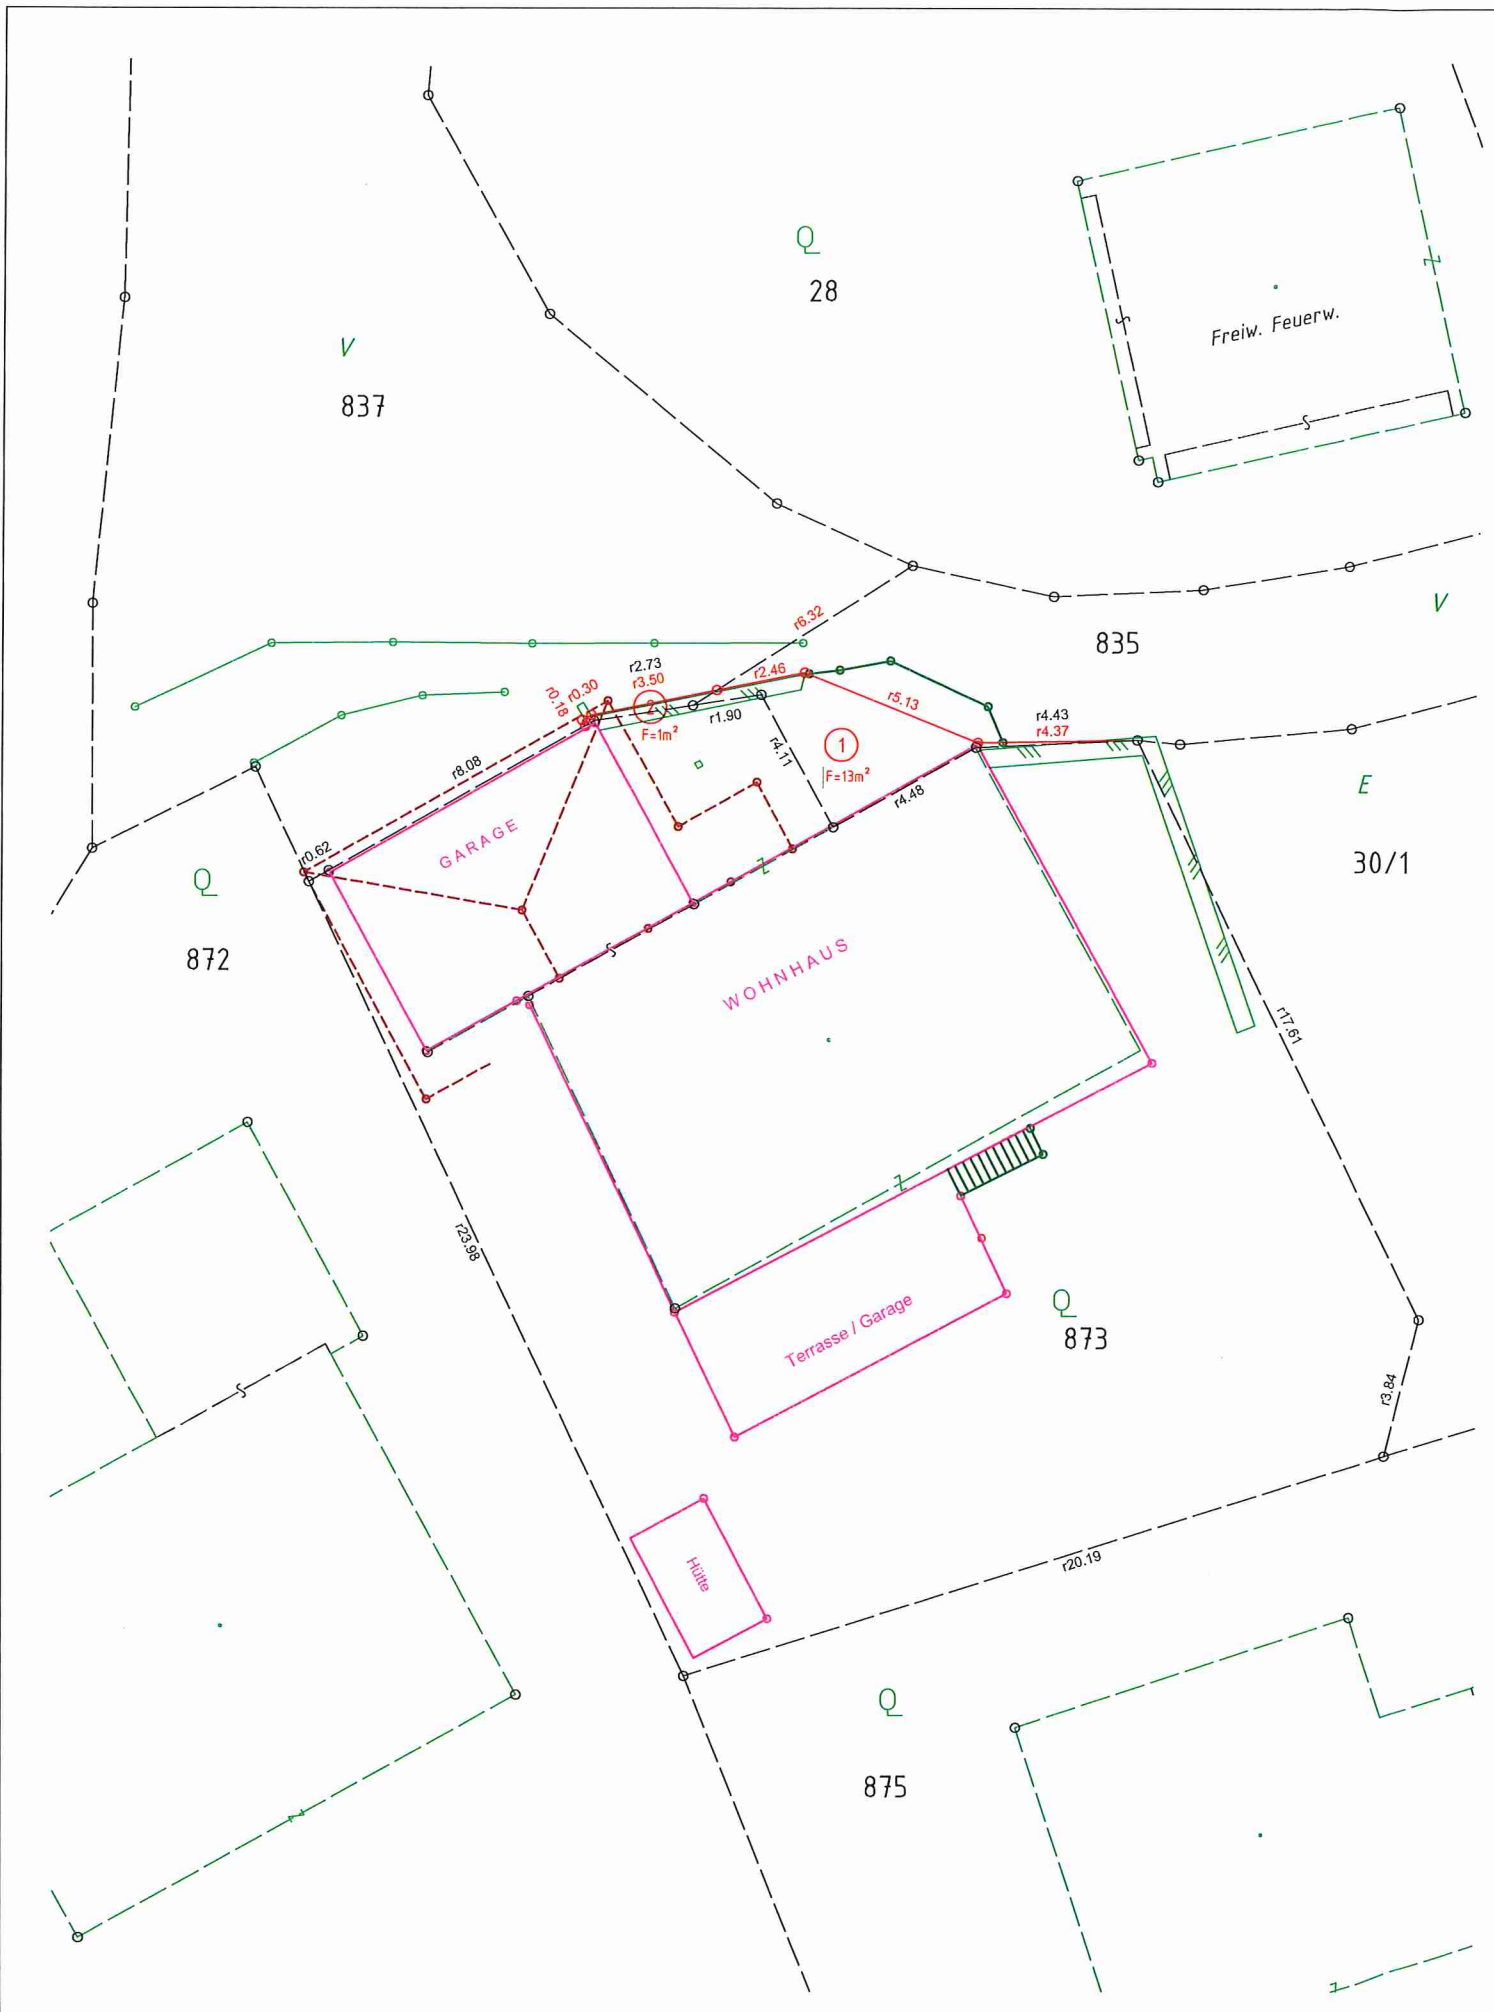

Zivilgeometer
Dipl. - Ing. Rudolf Neumayr
 Staatlich befugter und beideter Ingenieurkonsultent für Vermessungswesen
 9900 Lienz · Albin-Egger-Straße 10 · Telefon +43 4852 68568
 neumayr@zt-gis.at · www.zt-gis.at

Teilungsvorschlag
Naturbestandsplan


örtl. Vermessung am 26. 09. 2023

Vermessung **N**eumayr

M = 1 : 200

GZI.	3640/2023
Kat. Gem.	Patriasdorf
KG.-Nr.	85 0 28
Ger.-Bez.	Lienz
Plan	3640_23-2NTV

Lienz, am 21. November 2023

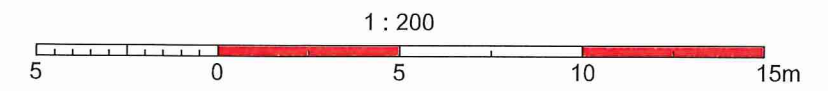

DER PLANVERFASSER
 Befugnis - ZI.91.514/0359-/3-2012
 Dipl.-Ing. Rudolf Neumayr